七栄東
七栄三叉路
(千葉交通)
296
岩渕
池田
小寺
中山
木荘
横尾
篠田
小松
井上
秋山
飯倉
佐藤
照喜名
青木
五十嵐
香山ビル
Rev FITNESS
aman
Wave Hi:tad Porta Biota KIDS
個別指導教育Can
HondaCars東総富里店
駐車場
根本金物店
グランパール富里七栄V
グランパール富里七栄VI
グランパール富里七栄III
グランパール富里七栄IV
ミモザガーデン
サン・モリッツ
モンテローザ弐番館
モンテローザ壱番館
ダイワ運輸㈱成田営
岡一ビル
ソフィア
牛心
セコンド・ハンドバ・ホスピス
ほの香
ファミリーマート
JMA
三栄ビル
三栄興業
産業(株)住設建材
成田営業所
アラン
戸佐
坂東
菊地
提箸
古谷
高岡
吉田
土屋
福井寿夫
中
福田清
標山
岡
木村
横尾
鈴木
古川
大澤
柏
大野
山本
和田
原
千葉
中田
西山
小寺
飯田
鳥村
行木
中村
井上切
OKANO
OMORI
調整池
60m
1:1208
Copyright(C)2024 ZENRIN CO., LTD.
禁無断複写複製
郡建設株式会社
Z13H0592-20240308170226

表示年月日：２０２３／１０／２３

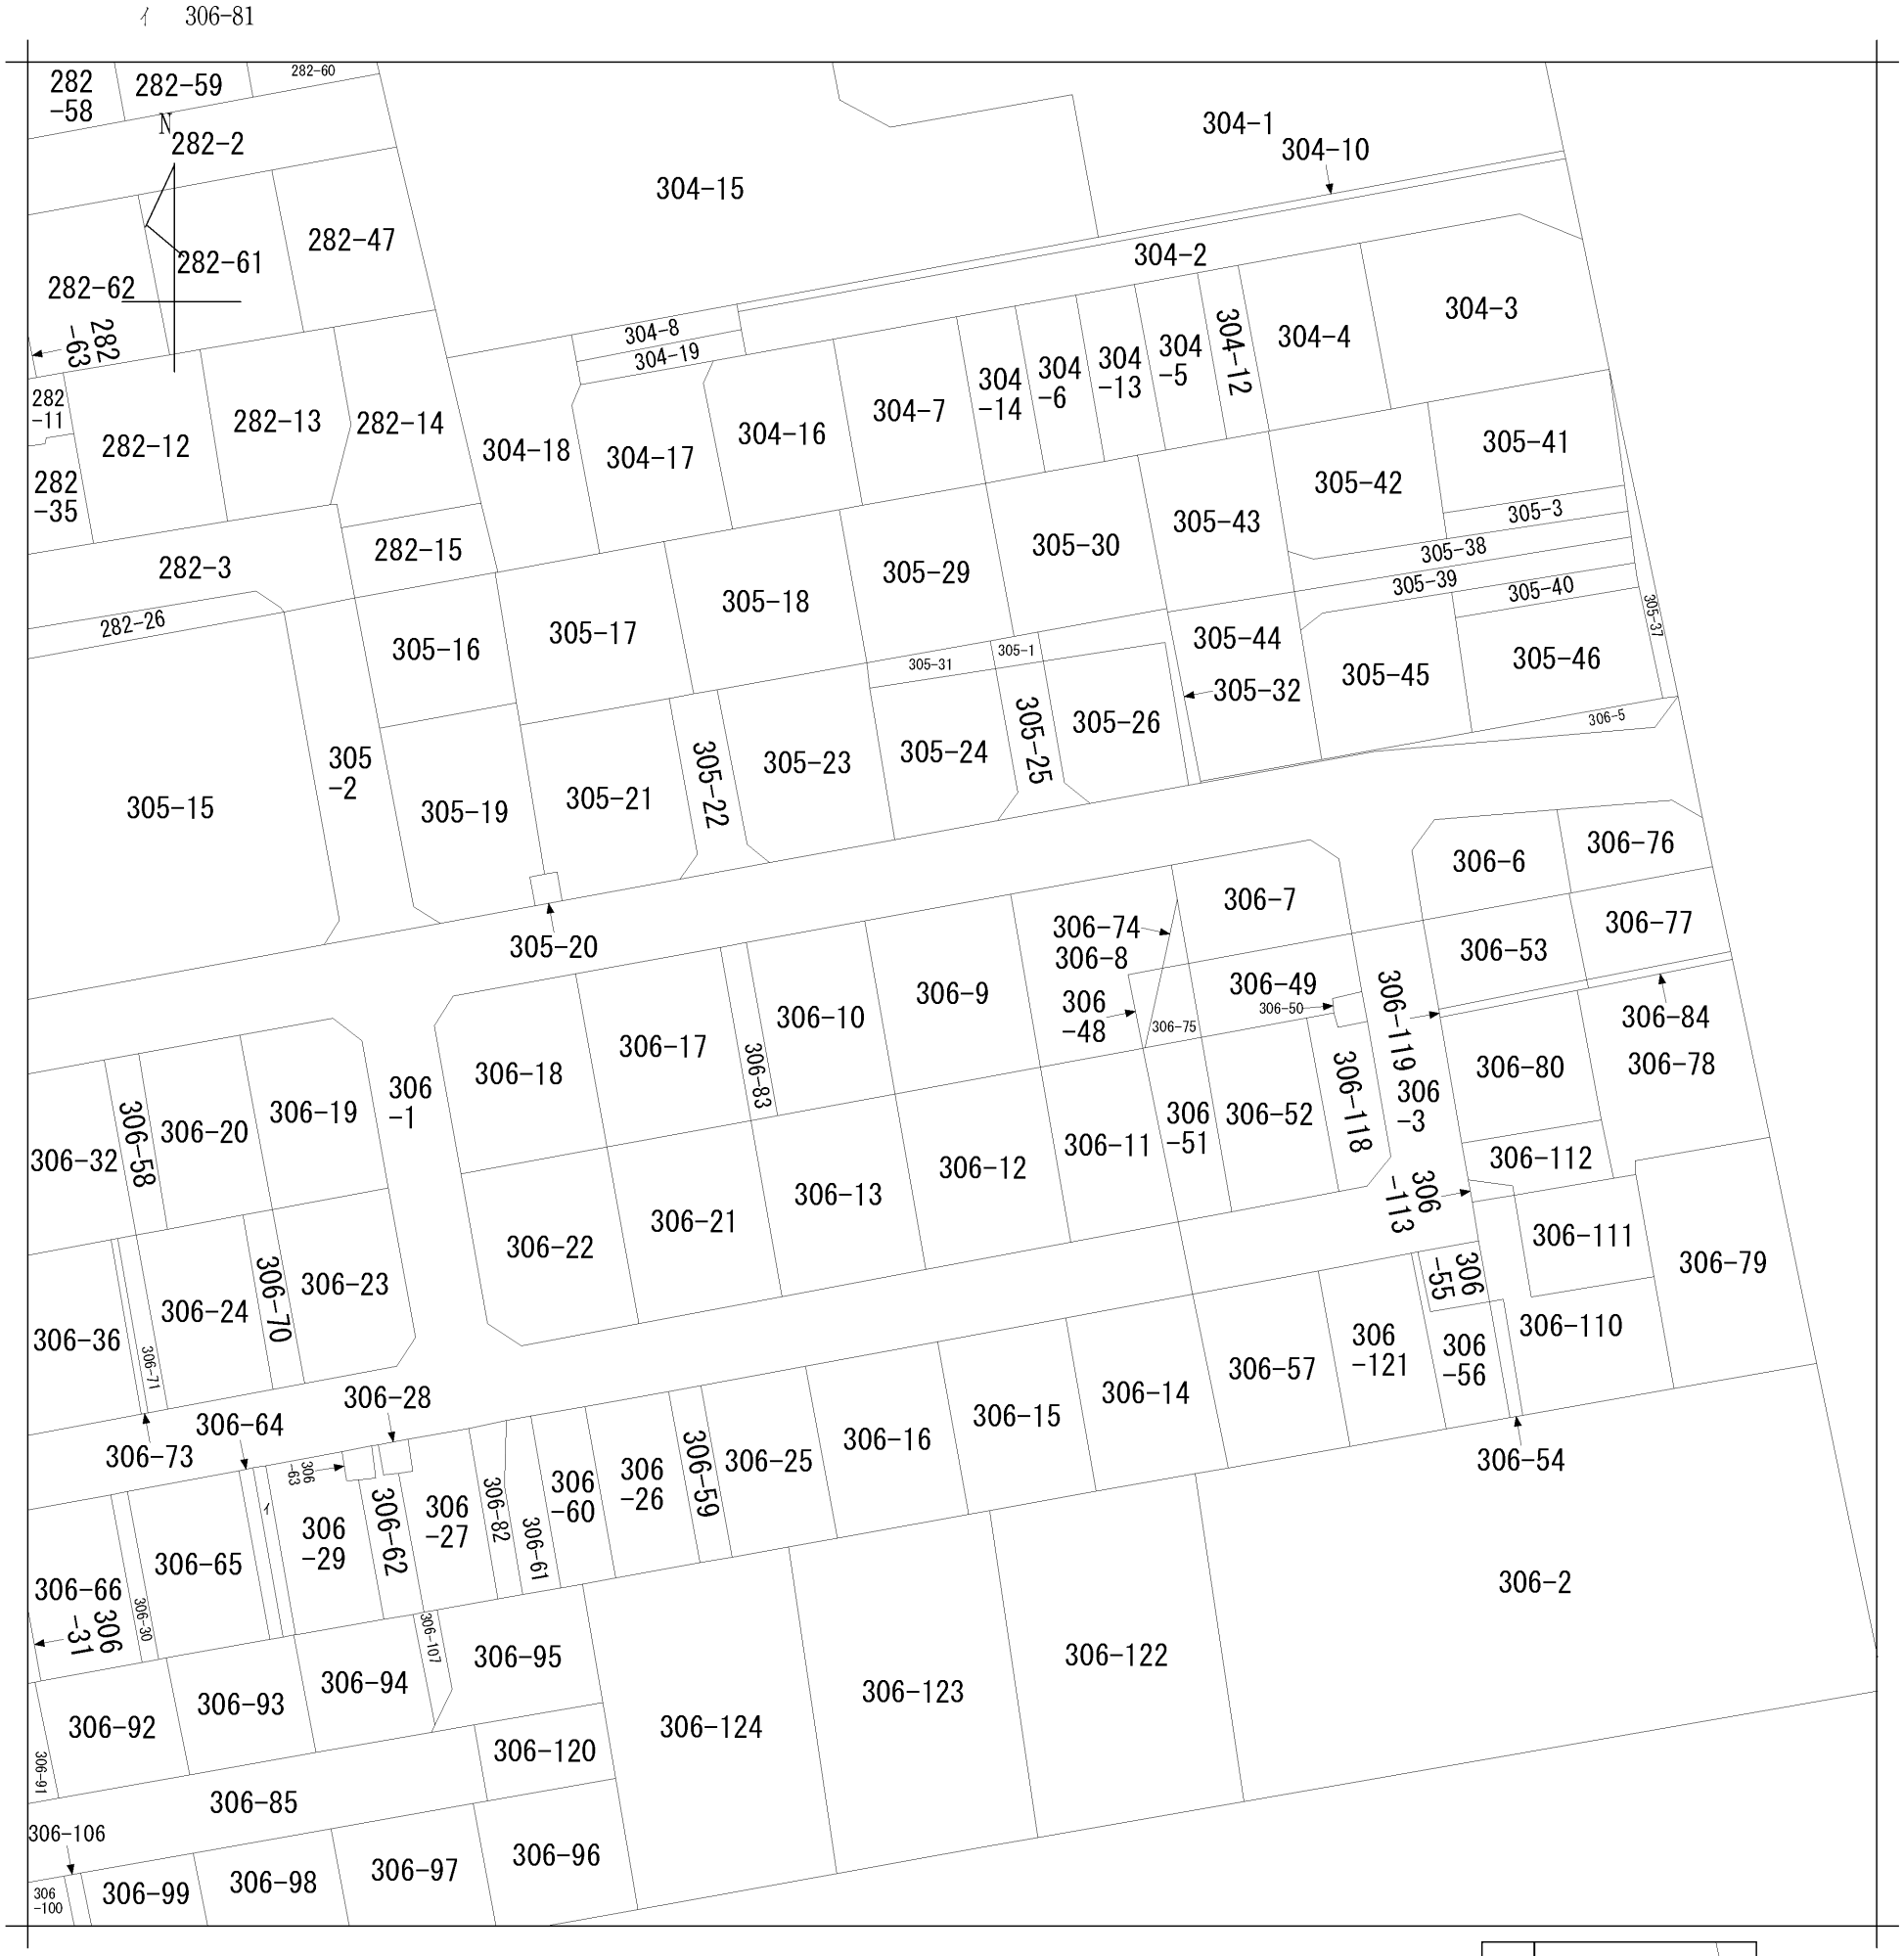

地番区域見出	七栄								

請求部分	所在	富里市七栄字東内野				地番	306番9		
出力縮尺	1/600	精度区分		座標系番号又は記号		分類	地図に準ずる図面	種類	旧土地台帳附属地図
作成年月日		備付年月日（原図）	昭和50年12月8日	補記事項					

174578

地積測量図

地番	306-5 ~ 306-47
土地の所在	~~千葉県印旛郡富里村~~ 七栄字 東内野

富里市

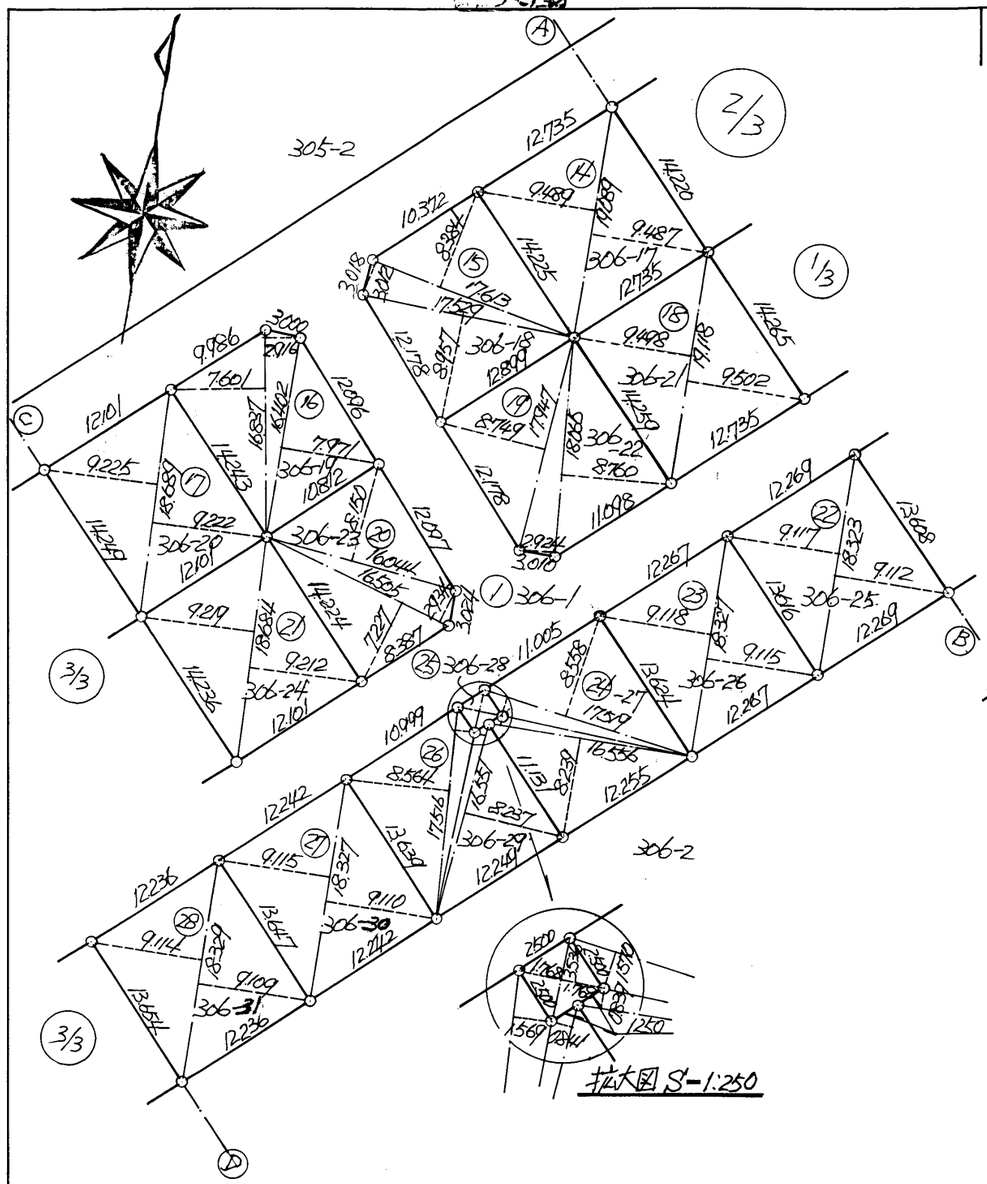

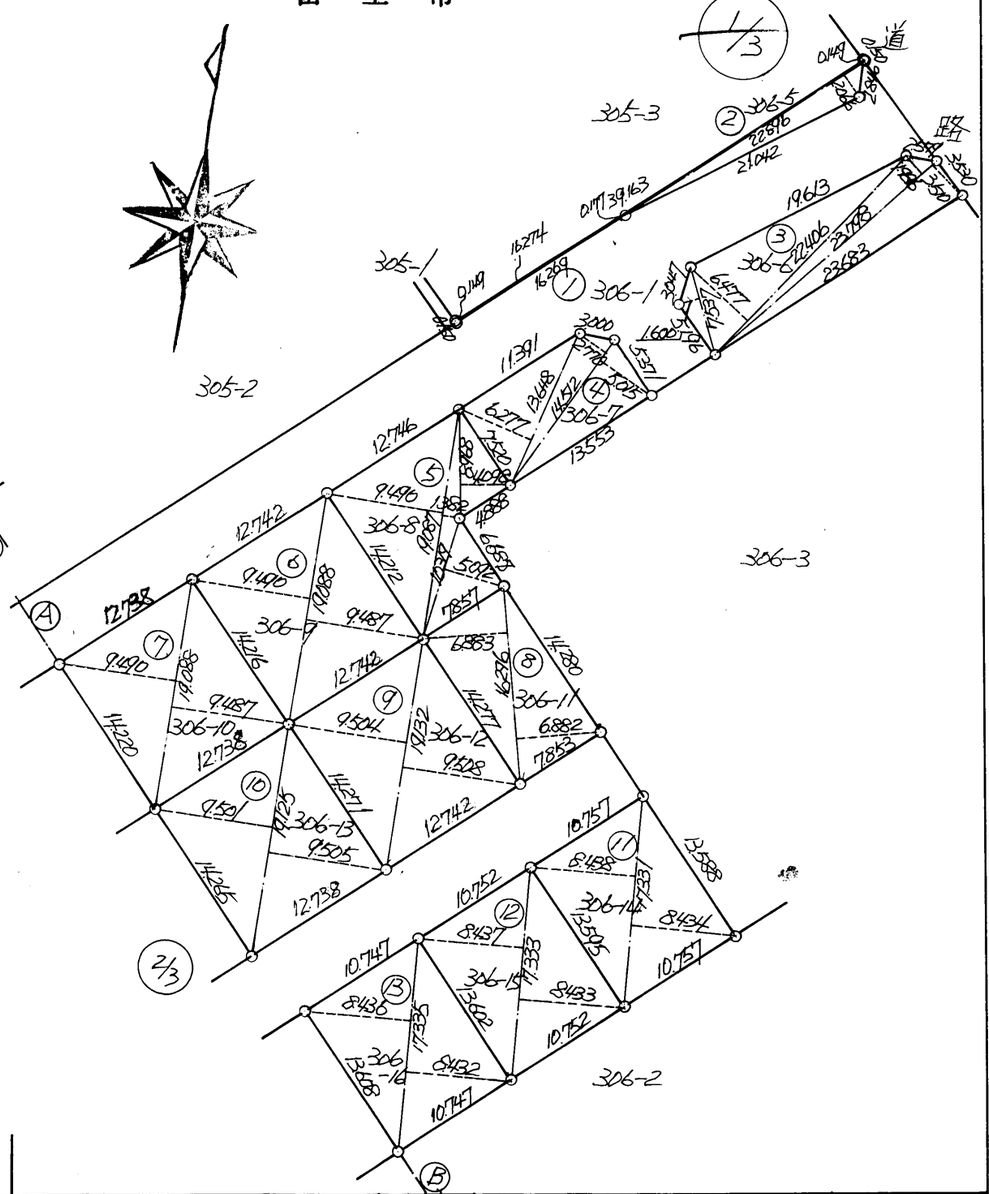

作製者	千葉県印旛郡八街町八街ほ39番地 土地家屋調査士 大竹常雄 (昭和58年4月8日作製)	申請人	小林住宅産業株式会社 代表取締役 小林三郎
		縮尺	1/500

（千葉土地家屋調査士会用紙）

1/4

58.4.14

表示年月日：2023/10/23

174579

1枚目と同様

地番	306-5～306-47
土地の所在	~~印旛郡富里村~~七栄字東内野

地積測量図

富里市

2/4

土地所在図 S=1:1000

拡大図 S=1:250

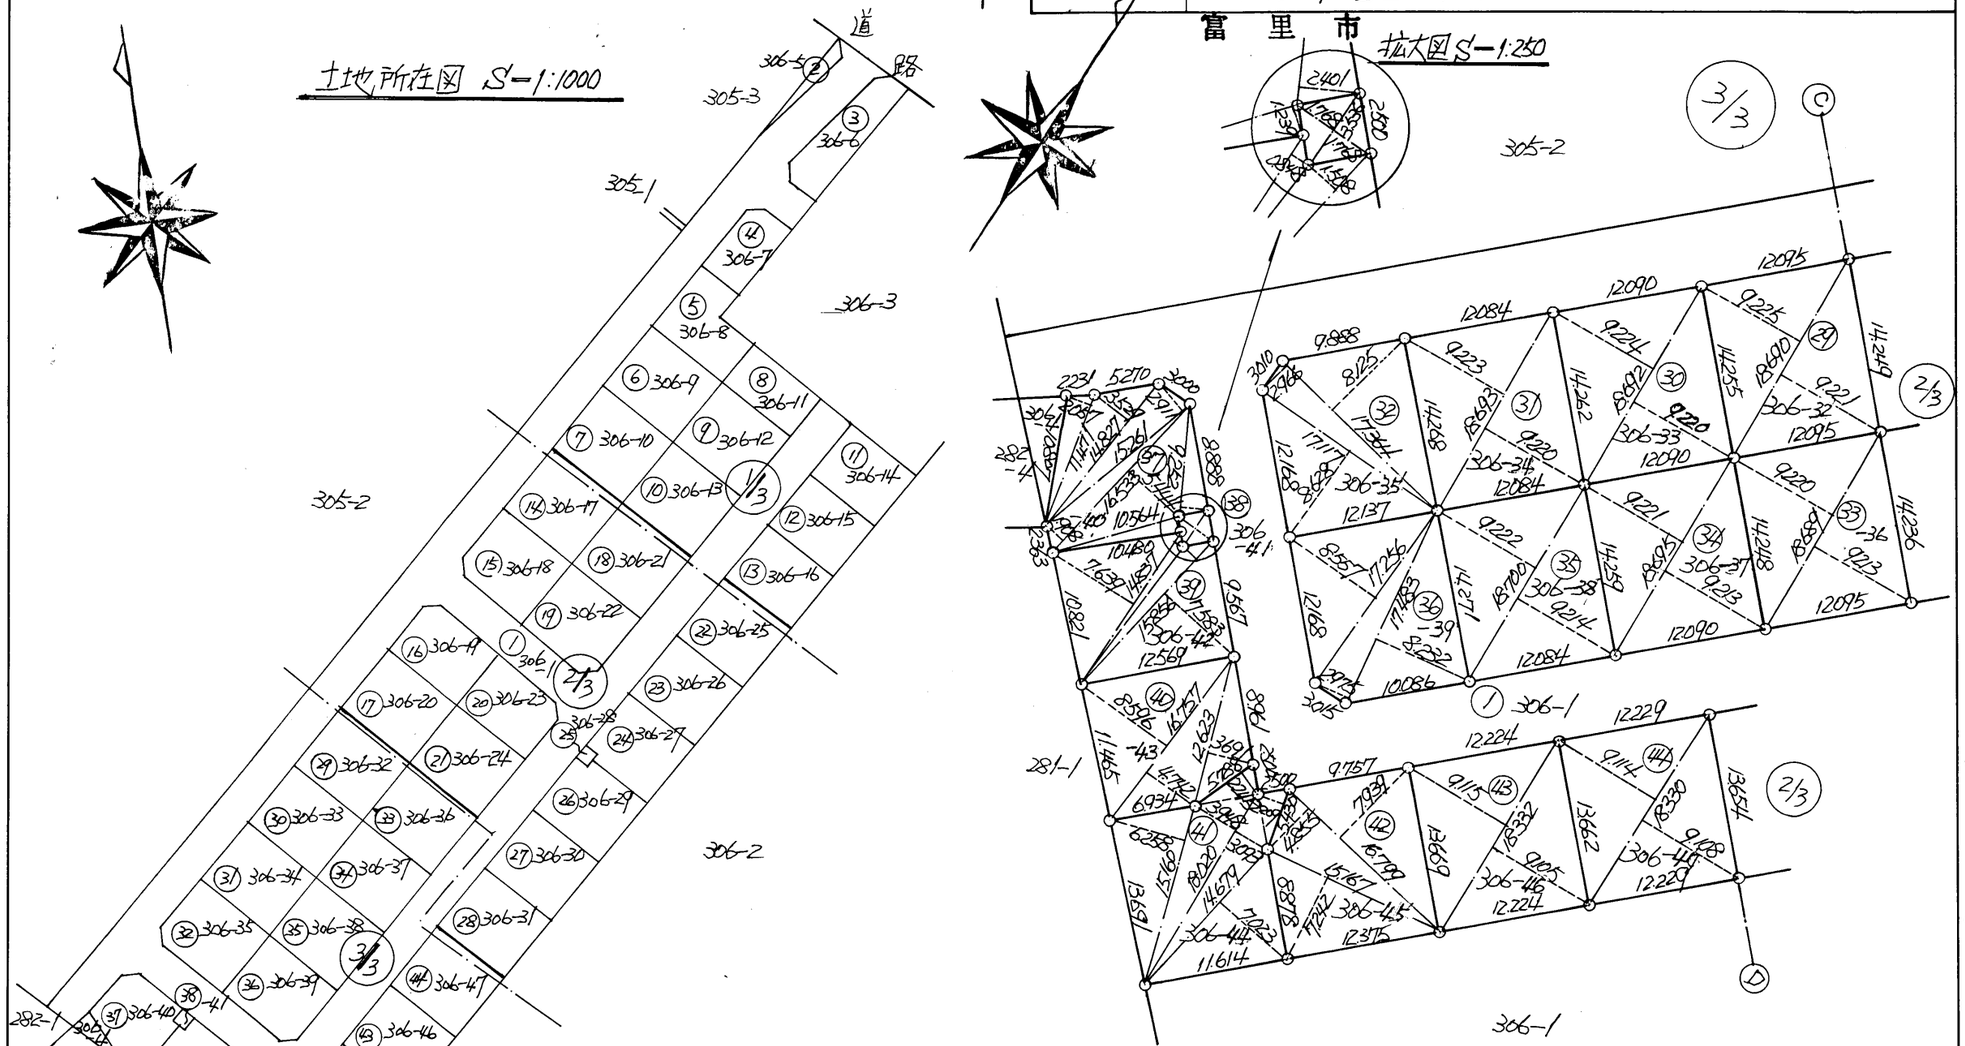

作製者	土地家屋調査士 千葉県印旛郡八街町八街ほ３９ 大竹常雄 （昭和58年4月8日作製）	申請人	小林住宅産業株式会社 代表取締役 小林三郎
		縮尺	1/500

（千葉土地家屋調査士会用紙）

58 4 14

174580

1枚目と同様

地番	306-5～306-26
土地の所在	~~印旛郡富里村~~ 七栄字東内野

地積測量図

富里市

3/4

②306-5
16.274 × 0.149 = 2.424826
39.163 × 0.177 = 6.931851
22.896 × 0.149 = 3.411504
22.896 × 2.066 = 47.303136
計 = 60.071317
½ = 30.035658m²

③306-6
7.537 × 1.600 = 12.059200
22.406 × 6.477 = 145.123662
23.798 × 1.986 = 47.262828
23.798 × 3.510 = 83.530980
計 = 287.976670
½ = 143.988335m²

④306-7
13.648 × 6.277 = 85.668496
14.512 × 2.770 = 40.198240
14.512 × 5.015 = 72.777680
計 = 198.644416
½ = 99.322208m²

⑤306-8
19.087 × 9.490 = 181.135630
19.087 × 1.382 = 26.378234
8.968 × 4.098 = 36.750864
10.39 × 5.092 = 52.944348
計 = 296.809076
½ = 148.404538m²

⑥306-9
19.088 × 9.490 = 181.145120
19.088 × 9.487 = 181.087856
計 = 362.232976
½ = 181.116488m²

⑦306-10
19.088 × 9.490 = 181.145120
19.088 × 9.487 = 181.087856
計 = 362.232976
½ = 181.116488m²

⑧306-11
16.296 × 6.883 = 112.165368
16.296 × 6.882 = 112.149072
計 = 224.314440
½ = 112.157220m²

⑨306-12
19.132 × 9.504 = 181.830528
19.132 × 9.508 = 181.907056
計 = 363.737584
½ = 181.868792m²

⑩306-13
19.125 × 9.501 = 181.706625
19.125 × 9.505 = 181.783125
計 = 363.489750
½ = 181.744875m²

⑪306-14
17.331 × 8.438 = 146.238978
17.331 × 8.434 = 146.169654
計 = 292.408632
½ = 146.204316m²

⑫306-15
17.333 × 8.437 = 146.238521
17.333 × 8.433 = 146.169189
計 = 292.407710
½ = 146.203855m²

⑬306-16
17.335 × 8.436 = 146.238060
17.335 × 8.432 = 146.168720
計 = 292.406780
½ = 146.203390m²

⑭306-17
19.089 × 9.489 = 181.135521
19.089 × 9.487 = 181.097343
計 = 362.232864
½ = 181.116432m²

⑮306-18
17.613 × 8.384 = 147.667392
17.613 × 3.012 = 53.050356
17.529 × 8.957 = 157.007253
計 = 357.725001
½ = 178.862500m²

⑯306-19
16.837 × 7.601 = 127.978037
16.837 × 2.916 = 49.096692
16.402 × 7.971 = 130.740342
計 = 307.815071
½ = 153.907535m²

⑰306-20
18.689 × 9.225 = 172.406025
18.689 × 9.222 = 172.349958
計 = 344.755983
½ = 172.377991m²

⑱306-21
19.118 × 9.498 = 181.582764
19.118 × 9.502 = 181.659236
計 = 363.242000
½ = 181.621000m²

⑲306-22
17.947 × 8.749 = 157.018303
18.065 × 2.924 = 52.822060
18.065 × 8.760 = 158.249400
計 = 368.089763
½ = 184.044881m²

⑳306-23
16.044 × 8.150 = 130.758600
16.505 × 2.934 = 48.425670
16.505 × 7.227 = 119.281635
計 = 298.465905
½ = 149.232952m²

㉑306-24
18.684 × 9.219 = 172.247796
18.684 × 9.212 = 172.117008
計 = 344.364804
½ = 172.182402m²

㉒306-25
18.323 × 9.117 = 167.050791
18.323 × 9.112 = 166.959176
計 = 334.009967
½ = 167.004983m²

㉓306-26
18.327 × 9.118 = 167.105586
18.327 × 9.115 = 167.050605
計 = 334.156191
½ = 167.078095m²

-8312分筆
-7613分筆
-7941分筆
-5911分筆
-5811分筆
-6011分筆

58 4 14

作製者	土地家屋調査士 大竹常雄 千葉県印旛郡八街町八街ほ39番地 (昭和58年4月8日作製)	申請人	小林住宅産業株式会社 代表取締役 小林三郎	縮尺	1/

（千葉土地家屋調査士会用紙）

表示年月日：2023/10/23

174581

1枚目と同様

地積測量図

地番	306-27～306-47
土地の所在	~~千葉郡富里村~~七栄字東内野

富里市

㉙306-27 -61に分筆

17.519	×	8.558	= 149.927602
17.519	×	1.570	= 27.504830
16.556	×	0.839	= 13.890484
16.556	×	8.239	= 136.404884
		計	= 327.727800
		½	= 163.863900㎡

㉕306-28

3.536	×	1.768	= 6.251648
3.536	×	1.768	= 6.251648
		計	= 12.503296
		½	= 6.251648㎡

㉖306-29 -62.-63に分筆

17.516	×	8.544	= 150.007024
17.516	×	1.569	= 27.482604
16.551	×	0.841	= 13.919391
16.551	×	8.237	= 136.330587
		計	= 327.739606
		½	= 163.869803㎡

㉗306-30 -64.-65に分筆

18.327	×	9.115	= 167.050605
18.327	×	9.110	= 166.958970
		計	= 334.009575
			= 167.004787㎡

㉘306-31 -66に分筆

18.329	×	9.114	= 167.050506
18.329	×	9.109	= 166.958861
		計	= 334.009367
		½	= 167.004683㎡

㉙306-32

18.690	×	9.225	= 172.415250
18.690	×	9.221	= 172.340490
		計	= 344.755740
		½	= 172.377870㎡

㉚306-33

18.692	×	9.224	= 172.415008
18.692	×	9.220	= 172.340240
		計	= 344.755248
		½	= 172.377624㎡

㉛306-34

18.693	×	9.223	= 172.405539
18.693	×	9.220	= 172.349460
		計	= 344.754999
		½	= 172.377499㎡

㉜306-35

17.364	×	8.125	= 141.082500
17.364	×	2.966	= 51.501624
17.117	×	8.628	= 147.685476
		計	= 340.269600
		½	= 170.134800㎡

㉝306-36 -71に分筆

18.689	×	9.220	= 172.312580
18.689	×	9.213	= 172.181757
		計	= 344.494337
		½	= 172.247168㎡

㉞306-37 -72に分筆

18.695	×	9.221	= 172.386595
18.695	×	9.213	= 172.237035
		計	= 344.623630
		½	= 172.311815㎡

㉟306-38

18.700	×	9.222	= 172.451400
18.700	×	9.214	= 172.301800
		計	= 344.753200
		½	= 172.376600㎡

㊱306-39

17.256	×	8.557	= 147.659592
17.483	×	2.975	= 52.011925
17.483	×	8.232	= 143.920056
		計	= 343.591573
		½	= 171.795786㎡

㊲306-40

11.471	×	2.057	= 23.595847
14.827	×	3.529	= 52.324483
15.261	×	2.911	= 44.424771
16.533	×	1.908	= 31.544964
16.533	×	5.444	= 90.005652
9.252	×	2.401	= 22.214052
10.564	×	1.239	= 13.088796
		計	= 277.198565
		½	= 138.599282㎡

㊳306-41

3.536	×	1.768	= 6.251648
3.536	×	1.768	= 6.251648
		計	= 12.503296
		½	= 6.251648㎡

㊴306-42

14.837	×	7.639	= 113.339843
14.837	×	0.848	= 12.581776
15.856	×	1.508	= 23.910848
15.856	×	7.583	= 120.236048
		計	= 270.068515
		½	= 135.034257㎡

㊵306-43

16.757	×	8.596	= 144.043172
16.757	×	4.742	= 79.461694
12.623	×	3.691	= 46.591493
		計	= 270.096359
		½	= 135.048179㎡

㊶306-44 -86に分筆

15.180	×	6.258	= 94.971280
18.020	×	3.948	= 71.142960
5.788	×	2.245	= 12.994060
18.020	×	3.093	= 55.735860
5.430	×	2.209	= 11.994870
14.679	×	7.023	= 103.090617
		計	= 349.829647
		½	= 174.914823㎡

㊷306-45 -67に分筆

16.799	×	7.939	= 133.367261
16.799	×	4.855	= 81.559145
15.167	×	7.242	= 109.839414
		計	= 324.765820
		½	= 162.382910㎡

㊸306-46 -68に分筆

18.332	×	9.115	= 167.096180
18.332	×	9.105	= 166.912860
		計	= 334.009040
		½	= 167.004520㎡

㊹306-47 -69に分筆

18.330	×	9.114	= 167.059620
18.330	×	9.108	= 166.949640
		計	= 334.009260
		½	= 167.004630㎡

①306-1

(~~8918~~ 8897) (②±㊹) = ~~23609.70834~~ 23581.70834㎡

作製者	千葉県印旛郡八街町八街ほ39番地 大竹常雄 (昭和58年4月8日作製)
申請人	小林住宅産業株式会社 代表取締役 小林三郎
縮尺	1/

(千葉土地家屋調査士会用紙)

表示年月日：2023/10/23

(4/4)